


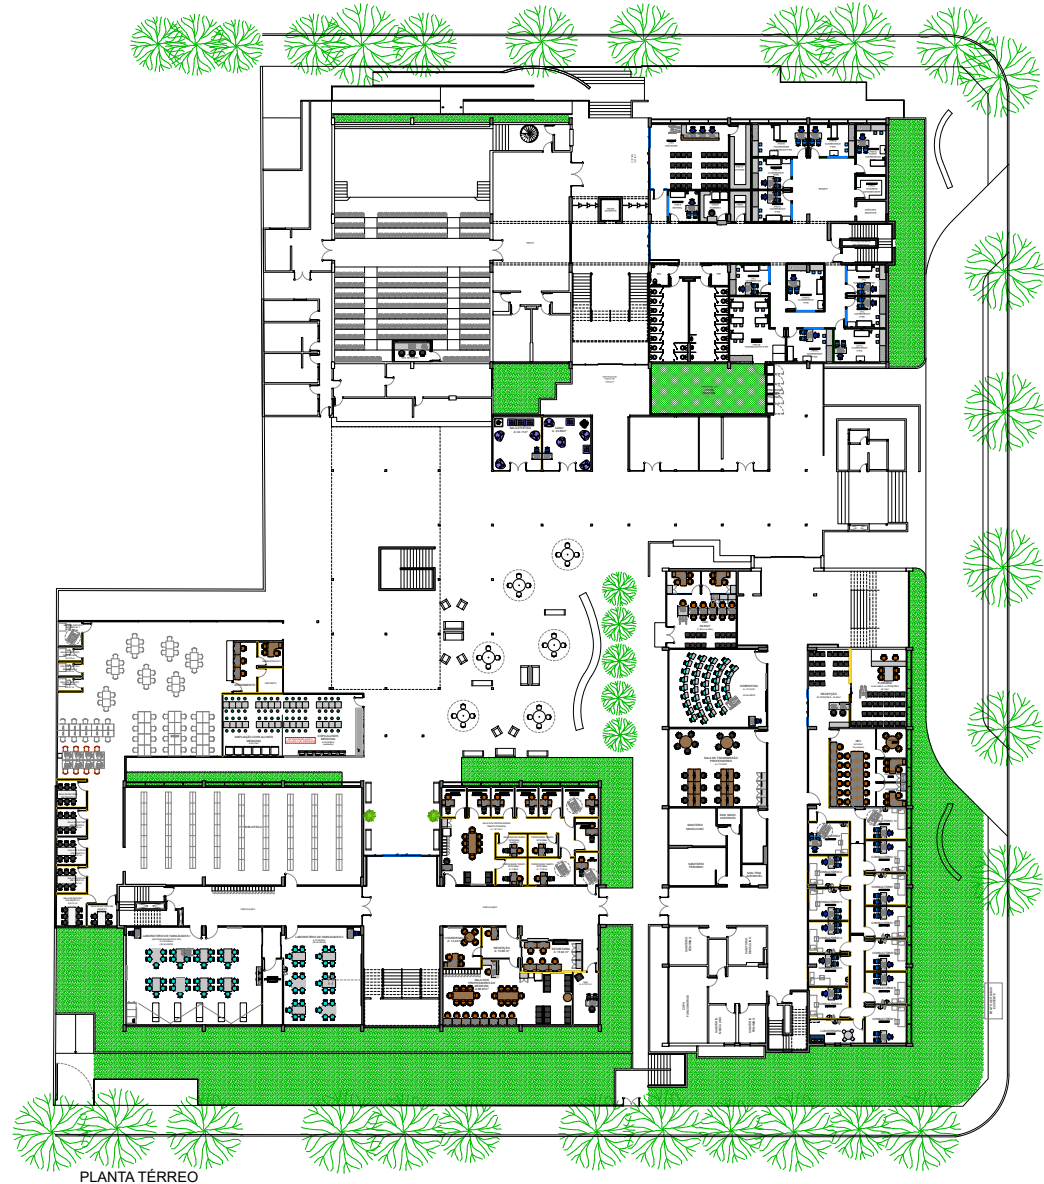

PLANTA TÉRREO