




PLANTA CHAVE

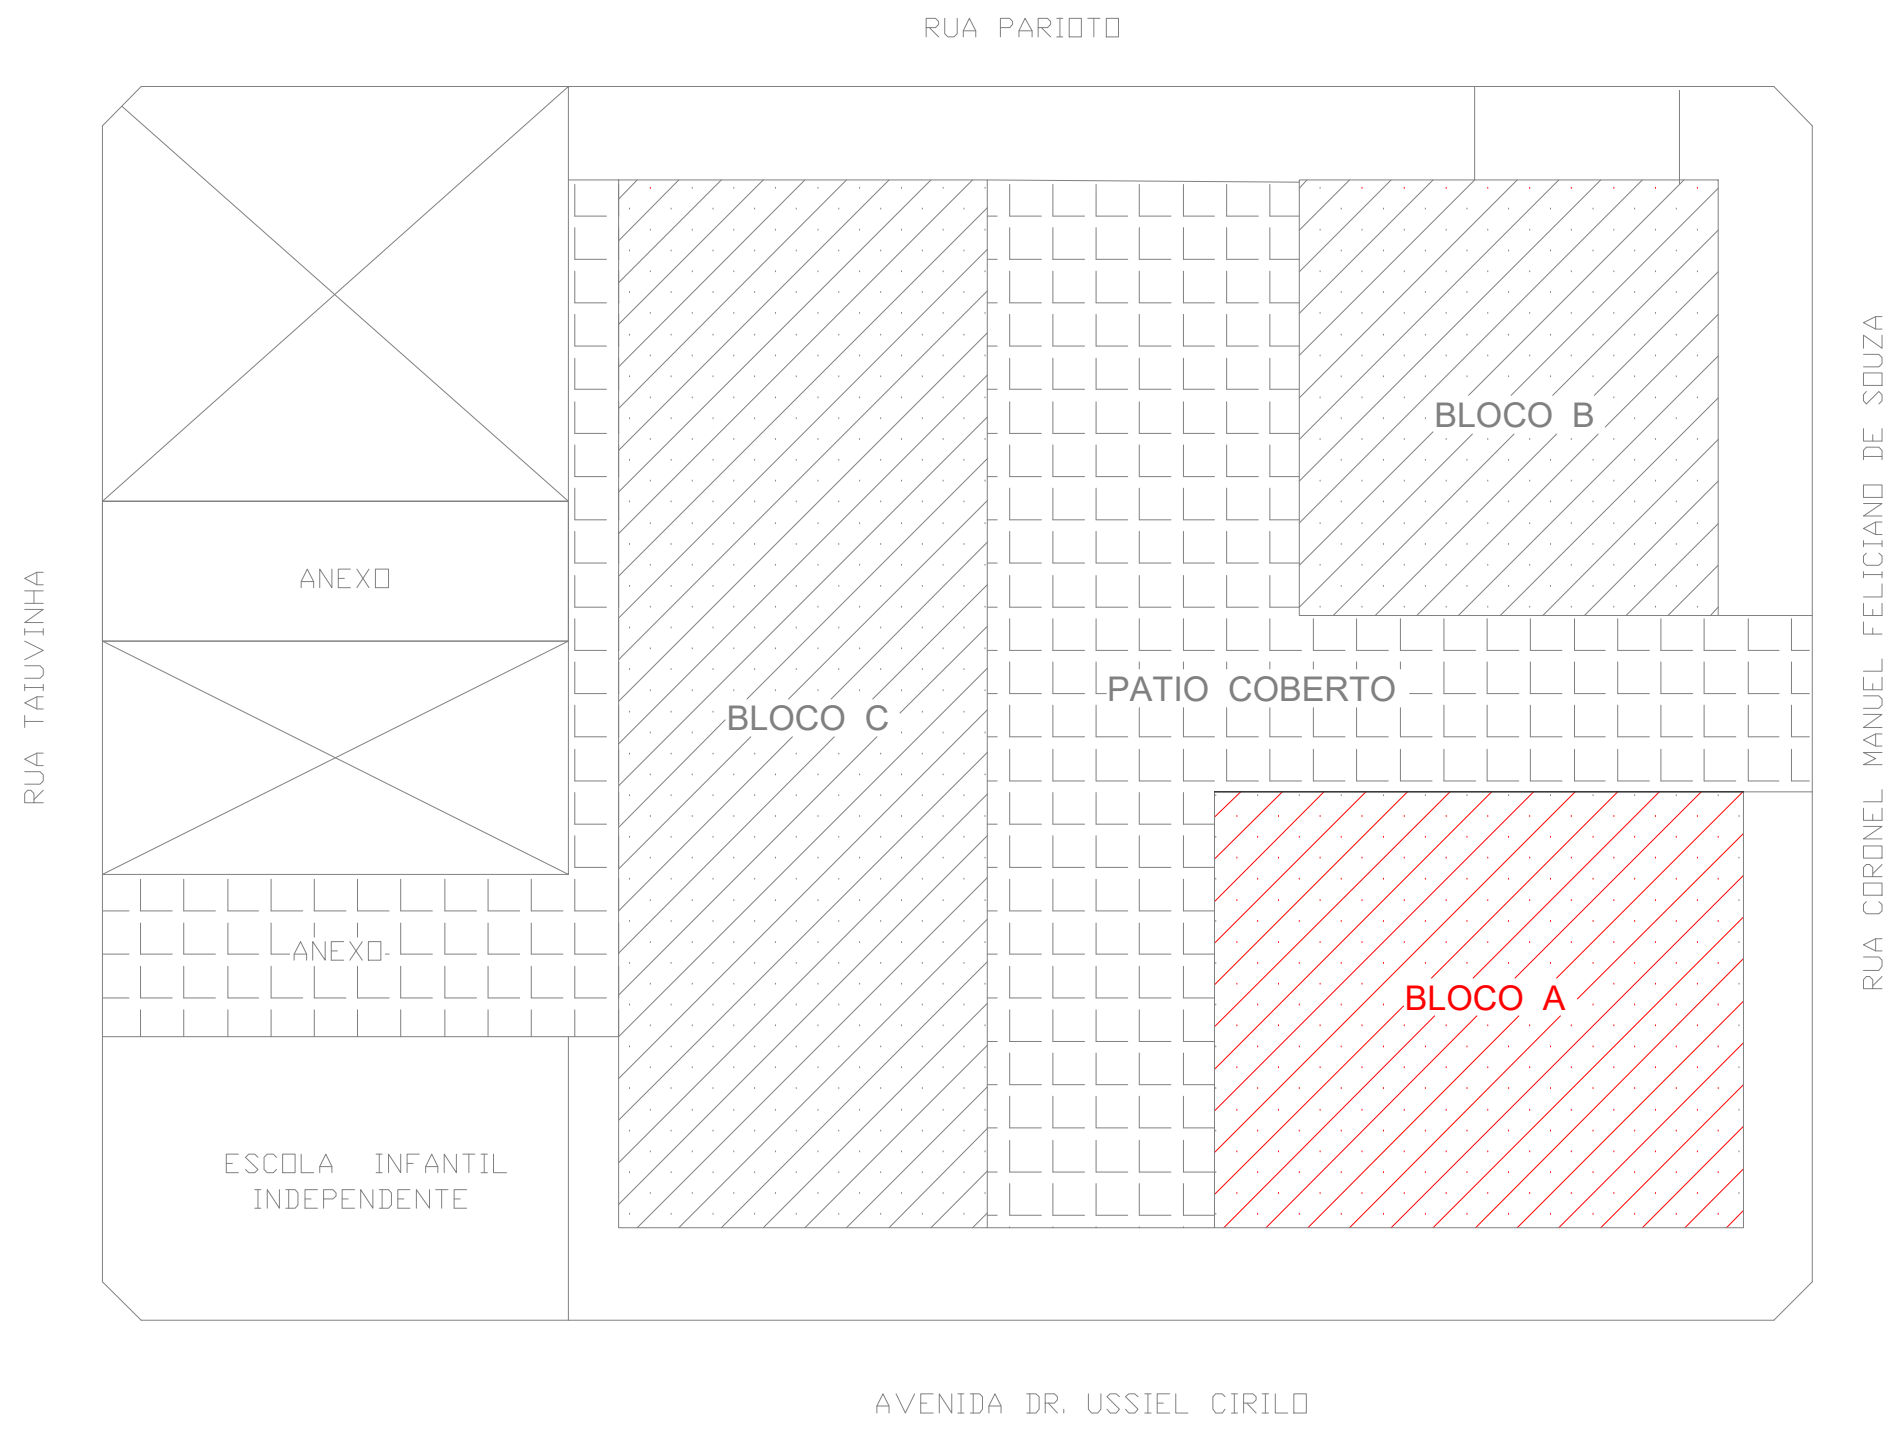

PLANTA BAIXA - BLOCO A - 1º PAV.
UNICSUL - SÃO MIGUEL

ÁREA CONSTRUÍDA = A= 979.93 M²

OBS:

REVISÃO - DATA

DESCRIÇÃO

PROJETO

VER./ APROV.

	R00 - 19/11/2024	AS BUILT	ROSE	JULIANA

NOTAS

1. TODAS AS COTAS ESTÃO EM METROS;
2. CONFERIR MEDIDAS EM OBRA;
3. AS COTAS REFEREM-SE ÀS MEDIDAS ACABADAS, SALVO QUANDO INDICADO O CONTRÁRIO;
4. DEVERÃO SER SEGUIDAS AS NORMAS DA ABNT E CONCESSIONÁRIA REFERENTES ÀS INSTALAÇÕES ELÉTRICAS DE BAIXA TENSÃO;
5. ONDE HOUVER NECESSIDADE, RECOMPAR ALVENARIA, PISO E FORRO, PARA PASSAGEM E RETIRADA DE INSTALAÇÕES DE INFRAESTRUTURA;
6. INFORMAÇÕES SUJEITAS A REVISÕES E ALTERAÇÕES

QUALQUER SERVIÇO OU MATERIAL OMISSO, NÃO JUSTIFICARÁ A NÃO EXECUÇÃO, FORNECIMENTO DE MATERIAL E/OU SERVIÇO QUE IMPLIQUE NA CONCLUSÃO, SEGUNDO OS PRECÍSTOS DE BOA TÉCNICA. EM CASO DE DÚVIDA, ENTRAR EM CONTATO COM O DPTO. DE PROJETOS E OBRAS.

DEVERÃO SER OBSERVADAS AS BOAS PRÁTICAS E TÉCNICAS DA CONSTRUÇÃO CIVIL EM RELAÇÃO ÀS NORMAS, ESTÉTICA, HIGIENE, SEGURANÇA E ACABAMENTO, COM INTEGRAL RESPONSABILIDADE NOS TERMOS DO CÓDIGO CIVIL BRASILEIRO.
A OBRA DEVERÁ SER ENTREGUE LIMPA E COM TODOS OS SERVIÇOS E INSTALAÇÕES EM PERFEITAS CONDIÇÕES DE FUNCIONAMENTO.
O PISO VINÍLICO DEVERÁ SER ASSENTADO SOBRE CONTRAPISO COM ACABAMENTO EM ARGAMASSA AUTONIVELANTE.
PORTAS DOS SANITÁRIOS EXISTENTES (MASCULINO, FEMININO) DEVERÃO SER REVISADAS E, SE NECESSÁRIO, SUBSTITUÍDAS.

PROJETO E PLANTAS FAZEM PARTE DE UM PACOTE ÚNICO DE REFORMAÇÕES. CASO NÃO CONTE ALGUM ITEM EM PLANTAS ORÇAMENTARIAS, INDICAR NOS ITENS OMISSOS DE PLANTAS.

AUTOR DO PROJETO:
CUI:
EMPRESA:
ART:

DATA: _/ _/ _

RESP. TÉCNICO:
CUI:
EMPRESA:
ART:

DATA: _/ _/ _

ARG:
CUI:
GRUPO CRUZEIRO DO SUL EDUCACIONAL

DATA: _/ _/ _

Cruzeiro do Sul Educacional

PROJETO:
AS BUILT
ESTUDO INICIAL
BLOCO A - 1º PAV.

FL: 02/35

UNICSUL - SÃO MIGUEL
ESQ. - 1150 | DATA: 18/11/2024 | REVISÃO: R00 | ÁREA TOTAL INTERVENÇÃO m²:
LIBERADO PARA: [X] APROVAÇÃO [X] ORÇAMENTO [X] EXECUÇÃO

AV. DR. USSIEL CIRILO, Nº 93
BARRIO VILA JACUI - SÃO PAULO/SP - CEP: 08060-070
CRUZEIRO DO SUL EDUCACIONAL - Rua Cecílio Galvão, 448/475 - Boco Alto - Itaquape, São Paulo - SP 03070-000