



PLANTA BAIXA - BLOCO ÚNICO - PAVIMENTO TÉRREO  
UNICSUL - CAMPUS SANTO AMARO  
ESC.: 1/75


ÁREA CONSTRUÍDA = A= 1021.39 M²

| OBS: |                  |                 |         |              | NOTAS   |  |
|------|------------------|-----------------|---------|--------------|---|--|
|      | REVISÃO - DATA   | DESCRIÇÃO       | PROJETO | VER./ APROV. | 1. TODAS AS COTAS ESTÃO EM METROS.   |  |
|      | R00 - 05/04/2024 | EMISSÃO INICIAL | ROSE    | JULIANA      | 2. CONFERIR MEDIDAS EM OBRA.   |  |
|      |                  |                 |         |              | 3. AS COTAS REFEREM-SE ÀS MEDIDAS ACABADAS, SALVO QUANDO INDICADO O CONTRÁRIO.                                                                                            |  |
|      |                  |                 |         |              | 4. DEVERÃO SER SEGUIDAS AS NORMAS DA ABNT E CONCESSIONÁRIA REFERENTES ÀS INSTALAÇÕES ELÉTRICAS DE BAIXA TENSÃO.                                                           |  |
|      |                  |                 |         |              | 5. ONDE HOUVER NECESSIDADE, RECOMPOR ALVENARIA, PISO E FORRO, PARA PASSAGEM E RETIRADA DE INSTALAÇÕES DE INFRAESTRUTURA.                                                  |  |
|      |                  |                 |         |              | 6. INFORMAÇÕES SUJEITAS A REVISÕES E ALTERAÇÕES   |  |
|      |                  |                 |         |              | QUALQUER SERVIÇO OU MATERIAL OMISSO, NÃO JUSTIFICARÁ A NÃO EXECUÇÃO, FORNECIMENTO DE MATERIAL E/OU SERVIÇO QUE IMPLIQUE NA CONCLUSÃO, SEGUNDO OS PRECITOS DE BOA TÉCNICA. |  |
|      |                  |                 |         |              | EM CASO DE DÚVIDA, ENTRAR EM CONTATO COM O DPTO. DE PROJETOS E OBRAS   |  |
|      |                  |                 |         |              | PROJETO E PLANTAS FAZEM PARTE DE UM PROJETO ÚNICO DE INFORMAÇÕES. CASO NÃO CONTE ALGUM ITEM EM PLANTAS, OBRIGATORIAMENTE, INDICAR NOS ITENS OMISSOS DE PLANTAS            |  |

|                                   |           |
|-----------------------------------|-----------|
| AUTOR DO PROJETO:                 | DATA: / / |
| DESENHADOR:                       | DATA: / / |
| REVISOR:                          | DATA: / / |
| APROVADO:                         | DATA: / / |
| GRUPO CRUZEIRO DO SUL EDUCACIONAL | DATA: / / |



|   |                                                                           |
|---|---------------------------------------------------------------------------|
| PROJETO   | AV. DAS NAÇÕES UNIDAS, 19005 - SANTO AMARO                                |
| PLANTA BAIXA - PAV. TÉRREO                                                                                   | SÃO PAULO - SP - 04705-100                                                |
| UNICSUL SANTO AMARO                                                                                          | ESC.: 1/75   DATA: 05/04/2024   REVISÃO: R00   ÁREA TOTAL INTERVENÇÃO: m² |
| LIBERADO PARA: [X] APROVAÇÃO                                                                                 | [X] ORÇAMENTO [X] EXECUÇÃO                                                |
| CRUZEIRO DO SUL EDUCACIONAL - Rua Casarão Galvão, 448/475 - Boccia Alta - Torquato, São Paulo - SP 08070-000 |                                                                           |

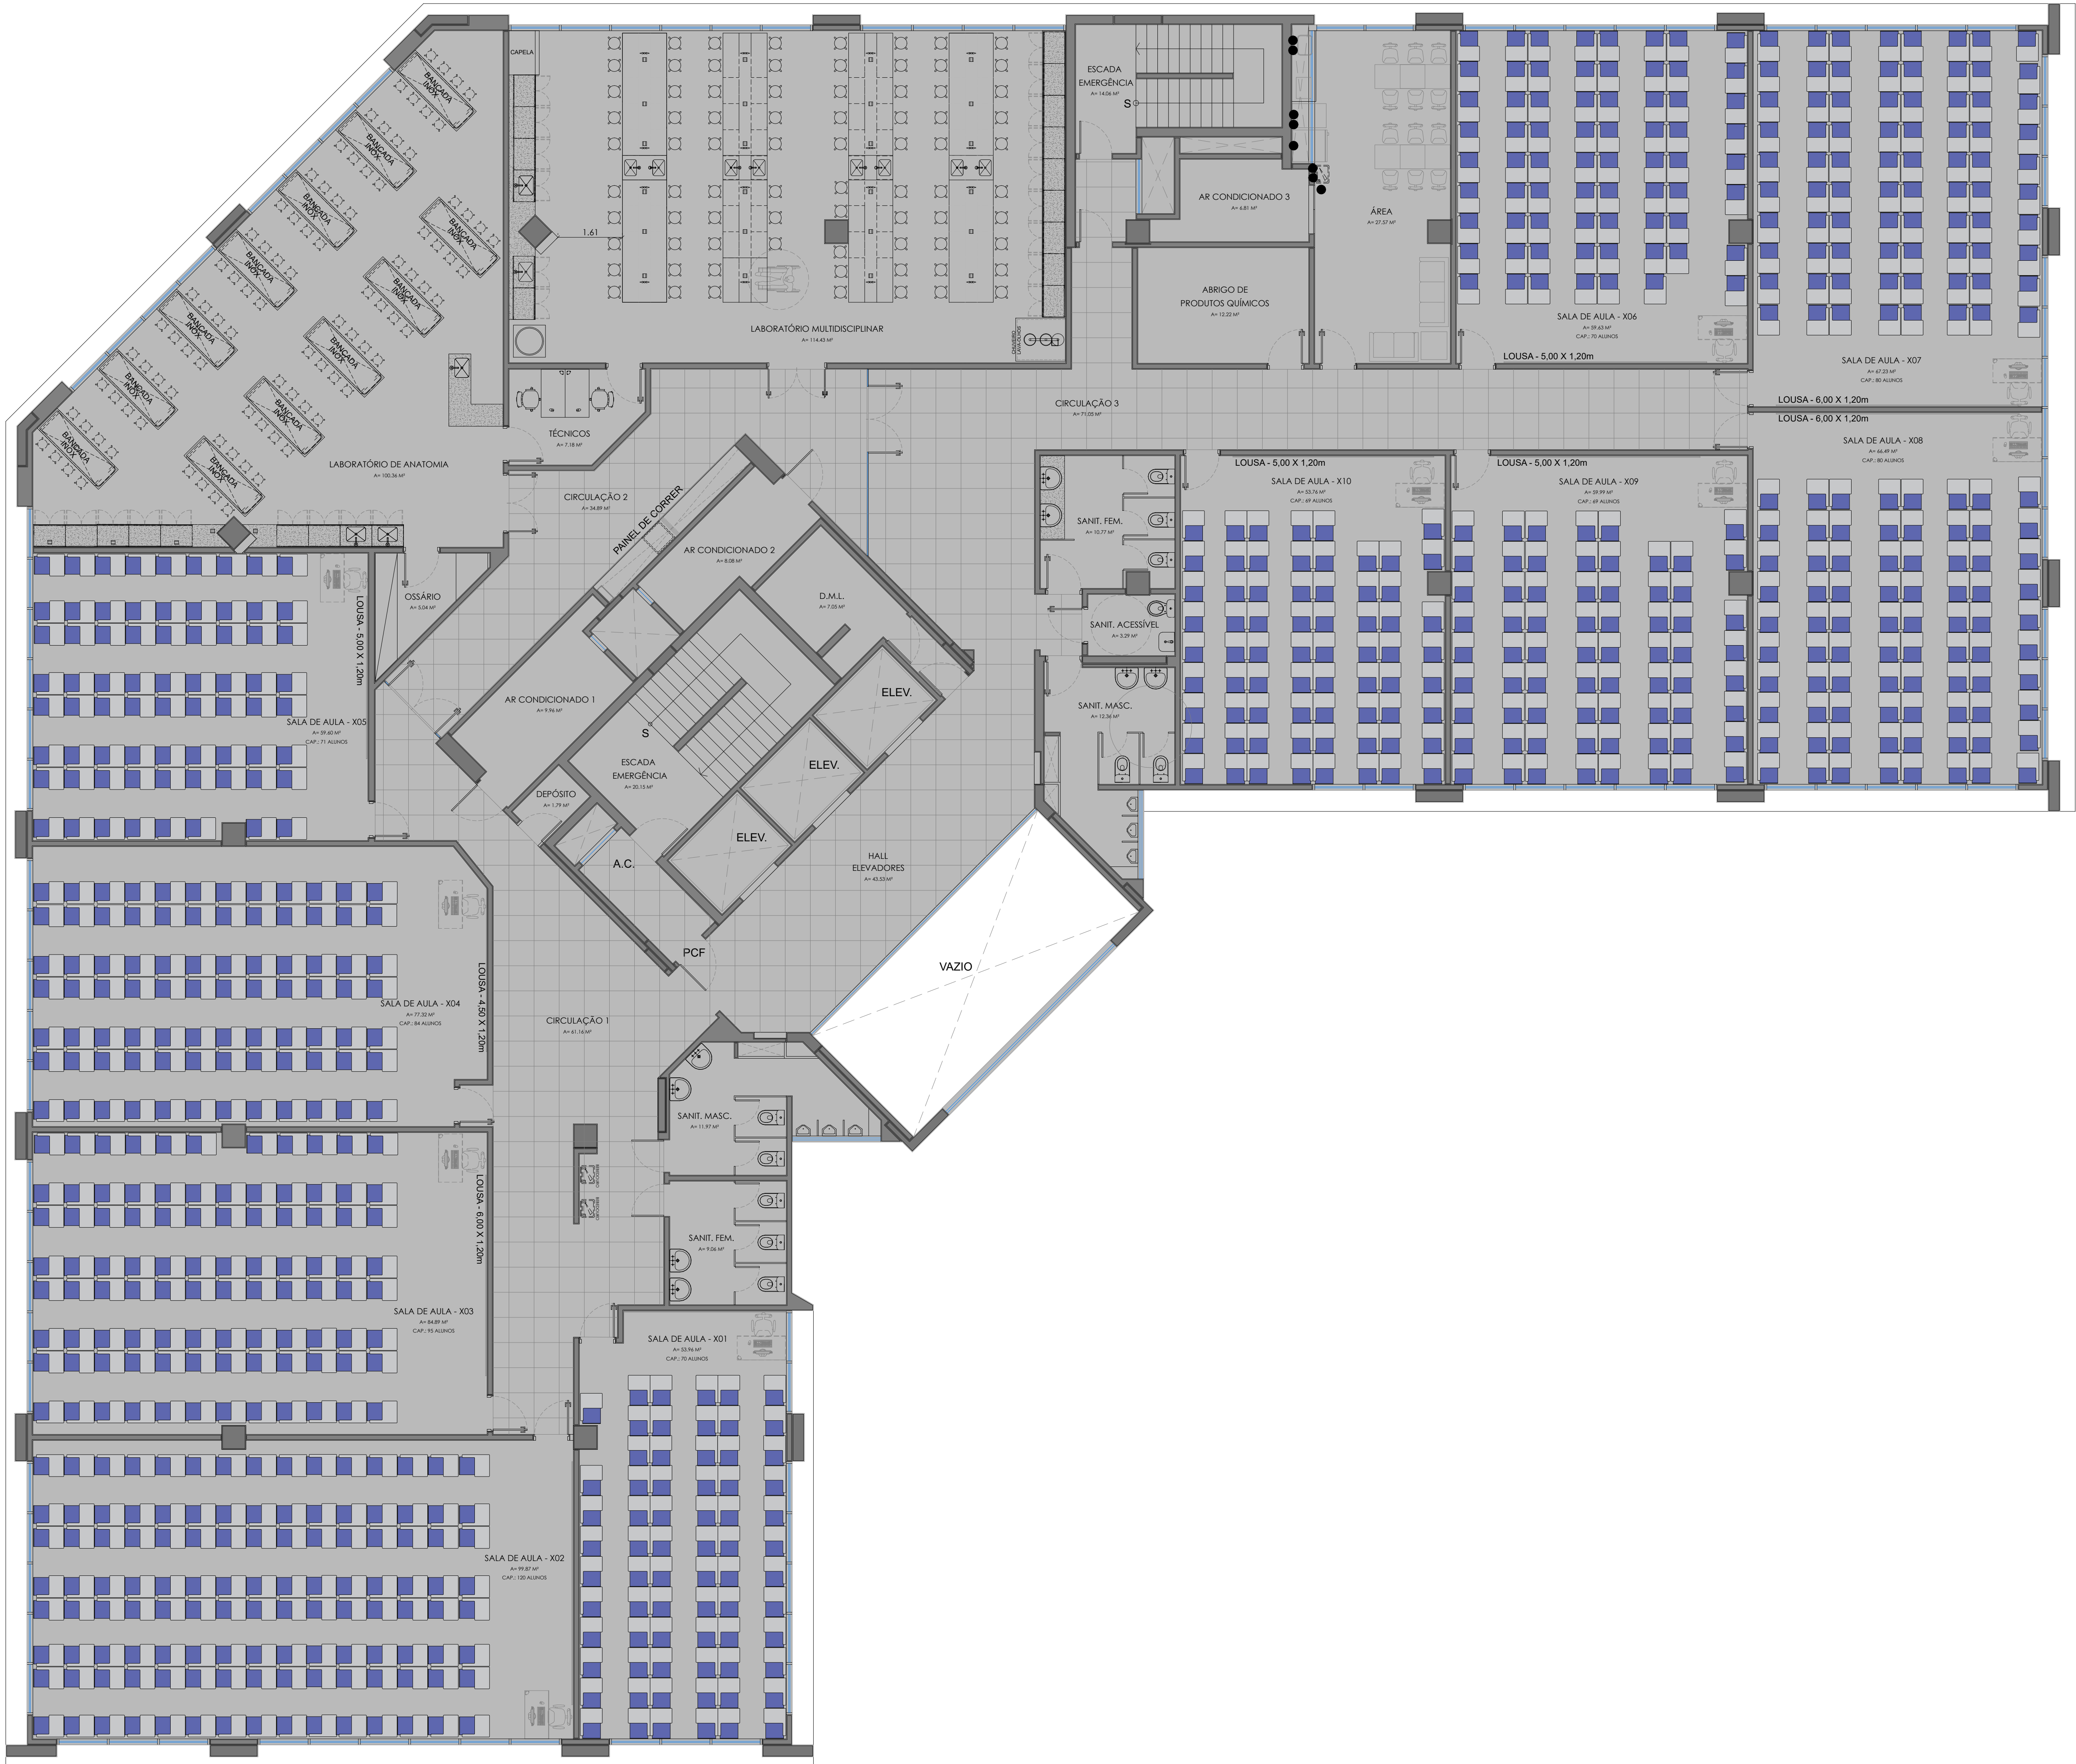

PLANTA BAIXA - BLOCO ÚNICO - 1º PAVIMENTO  
UNICSUL - CAMPUS SANTO AMARO  
ESC.: 1:75

ÁREA CONSTRUÍDA = A= 1403,10 M²

| OBS: | REVISÃO - DATA   | DESCRIÇÃO      | PROJETO | VER./ APROV. |
|------|------------------|----------------|---------|--------------|
|      | R00 - 07/06/2024 | EMIÇÃO INICIAL | ROSE    | JULIANA      |
|      |                  |                |         |              |
|      |                  |                |         |              |
NOTAS

- TODAS AS COTAS ESTÃO EM METROS.
- CONFERIR MEDIDAS EM OBRA.
- AS COTAS REFEREM-SE ÀS MEDIDAS ACABADAS, SALVO QUANDO INDICADO O CONTRÁRIO.
- DEVERÃO SER SEGUIDAS AS NORMAS DA ABNT E CONCESSIONÁRIA REFERENTES ÀS INSTALAÇÕES ELÉTRICAS DE BAIXA TENSÃO.
- ONDE HOUVER NECESSIDADE, RECOMPOR ALVENARIA, PISO E FORRO, PARA PASSAGEM E RETIRADA DE INSTALAÇÕES DE INFRAESTRUTURA.
- INFORMAÇÕES SUJEITAS A REVISÕES E ALTERAÇÕES.

QUALQUER SERVIÇO OU MATERIAL OMISSO, NÃO JUSTIFICARÁ A NÃO EXECUÇÃO, FORNECIMENTO DE MATERIAL E/OU SERVIÇO QUE IMPLIQUE NA CONCLUSÃO, SEGUNDO OS PRECÍDITOS DE BOA TÉCNICA. EM CASO DE DÚVIDA, ENTRAR EM CONTATO COM O DPTO. DE PROJETOS E OBRAS.

PROJETO E PLANILHA FAZEM PARTE DE UM PROJETO ÚNICO DE INFORMAÇÕES. CASO NÃO CONTE A QUALQUER ITEM EM PLANILHA, ORÇAMENTO, INDICAR NOS ITENS OMISSOS DE PLANILHA.

DEVERÃO SER OBSERVADAS AS BOAS PRÁTICAS E TÉCNICAS DA CONSTRUÇÃO CIVIL EM RELAÇÃO ÀS NORMAS, ESTÉTICA, HIGIENE, SEGURANÇA E ACABAMENTO, COM INTEGRAL RESPONSABILIDADE NOS TERMOS DO CÓDIGO CIVIL BRASILEIRO. A OBRA DEVERÁ SER ENTREGUE LIMPA E COM TODOS OS SERVIÇOS E INSTALAÇÕES EM PERFEITAS CONDIÇÕES DE FUNCIONAMENTO. O PISO VINÍLICO DEVERÁ SER ASSENTADO SOBRE CONTRAPISO COM ACABAMENTO EM ARGAMASSA AUTONIVELANTE. PORTAS DOS SANITÁRIOS EXISTENTES (MASCULINO, FEMININO) DEVERÃO SER REVISADAS E, SE NECESSÁRIO, SUBSTITUÍDAS.

AUTOR DO PROJETO:  
CUI:  
EMPRESA:  
ART:

DATA: \_/ \_/ \_

RESP. TÉCNICO:  
CUI:  
EMPRESA:  
ART:

DATA: \_/ \_/ \_


ARG:  
CUI:  
GRUPO CRUZEIRO DO SUL EDUCACIONAL  
DATA: \_/ \_/ \_



PROJETO  
AS BUILT  
ESTUDO INICIAL  
PLANTA BAIXA - 1º PAV.  
UNICSUL SANTO AMARO  
ESC.: 1:75  
LIBERADO PARA: [X] APROVAÇÃO [X] ORÇAMENTO [X] EXECUÇÃO

FL: 03/09

AV. DAS NAÇÕES UNIDAS, 19005 - SANTO AMARO  
SÃO PAULO - SP - 04705-100  
DATA: 07/06/2024  
REVISÃO: R00  
ÁREA TOTAL INTERVENÇÃO: m²  
CRUZEIRO DO SUL EDUCACIONAL - Rua Cesário Galvão, 448/475 - Boccia Alta - Tatuapé, São Paulo - SP 08070-000

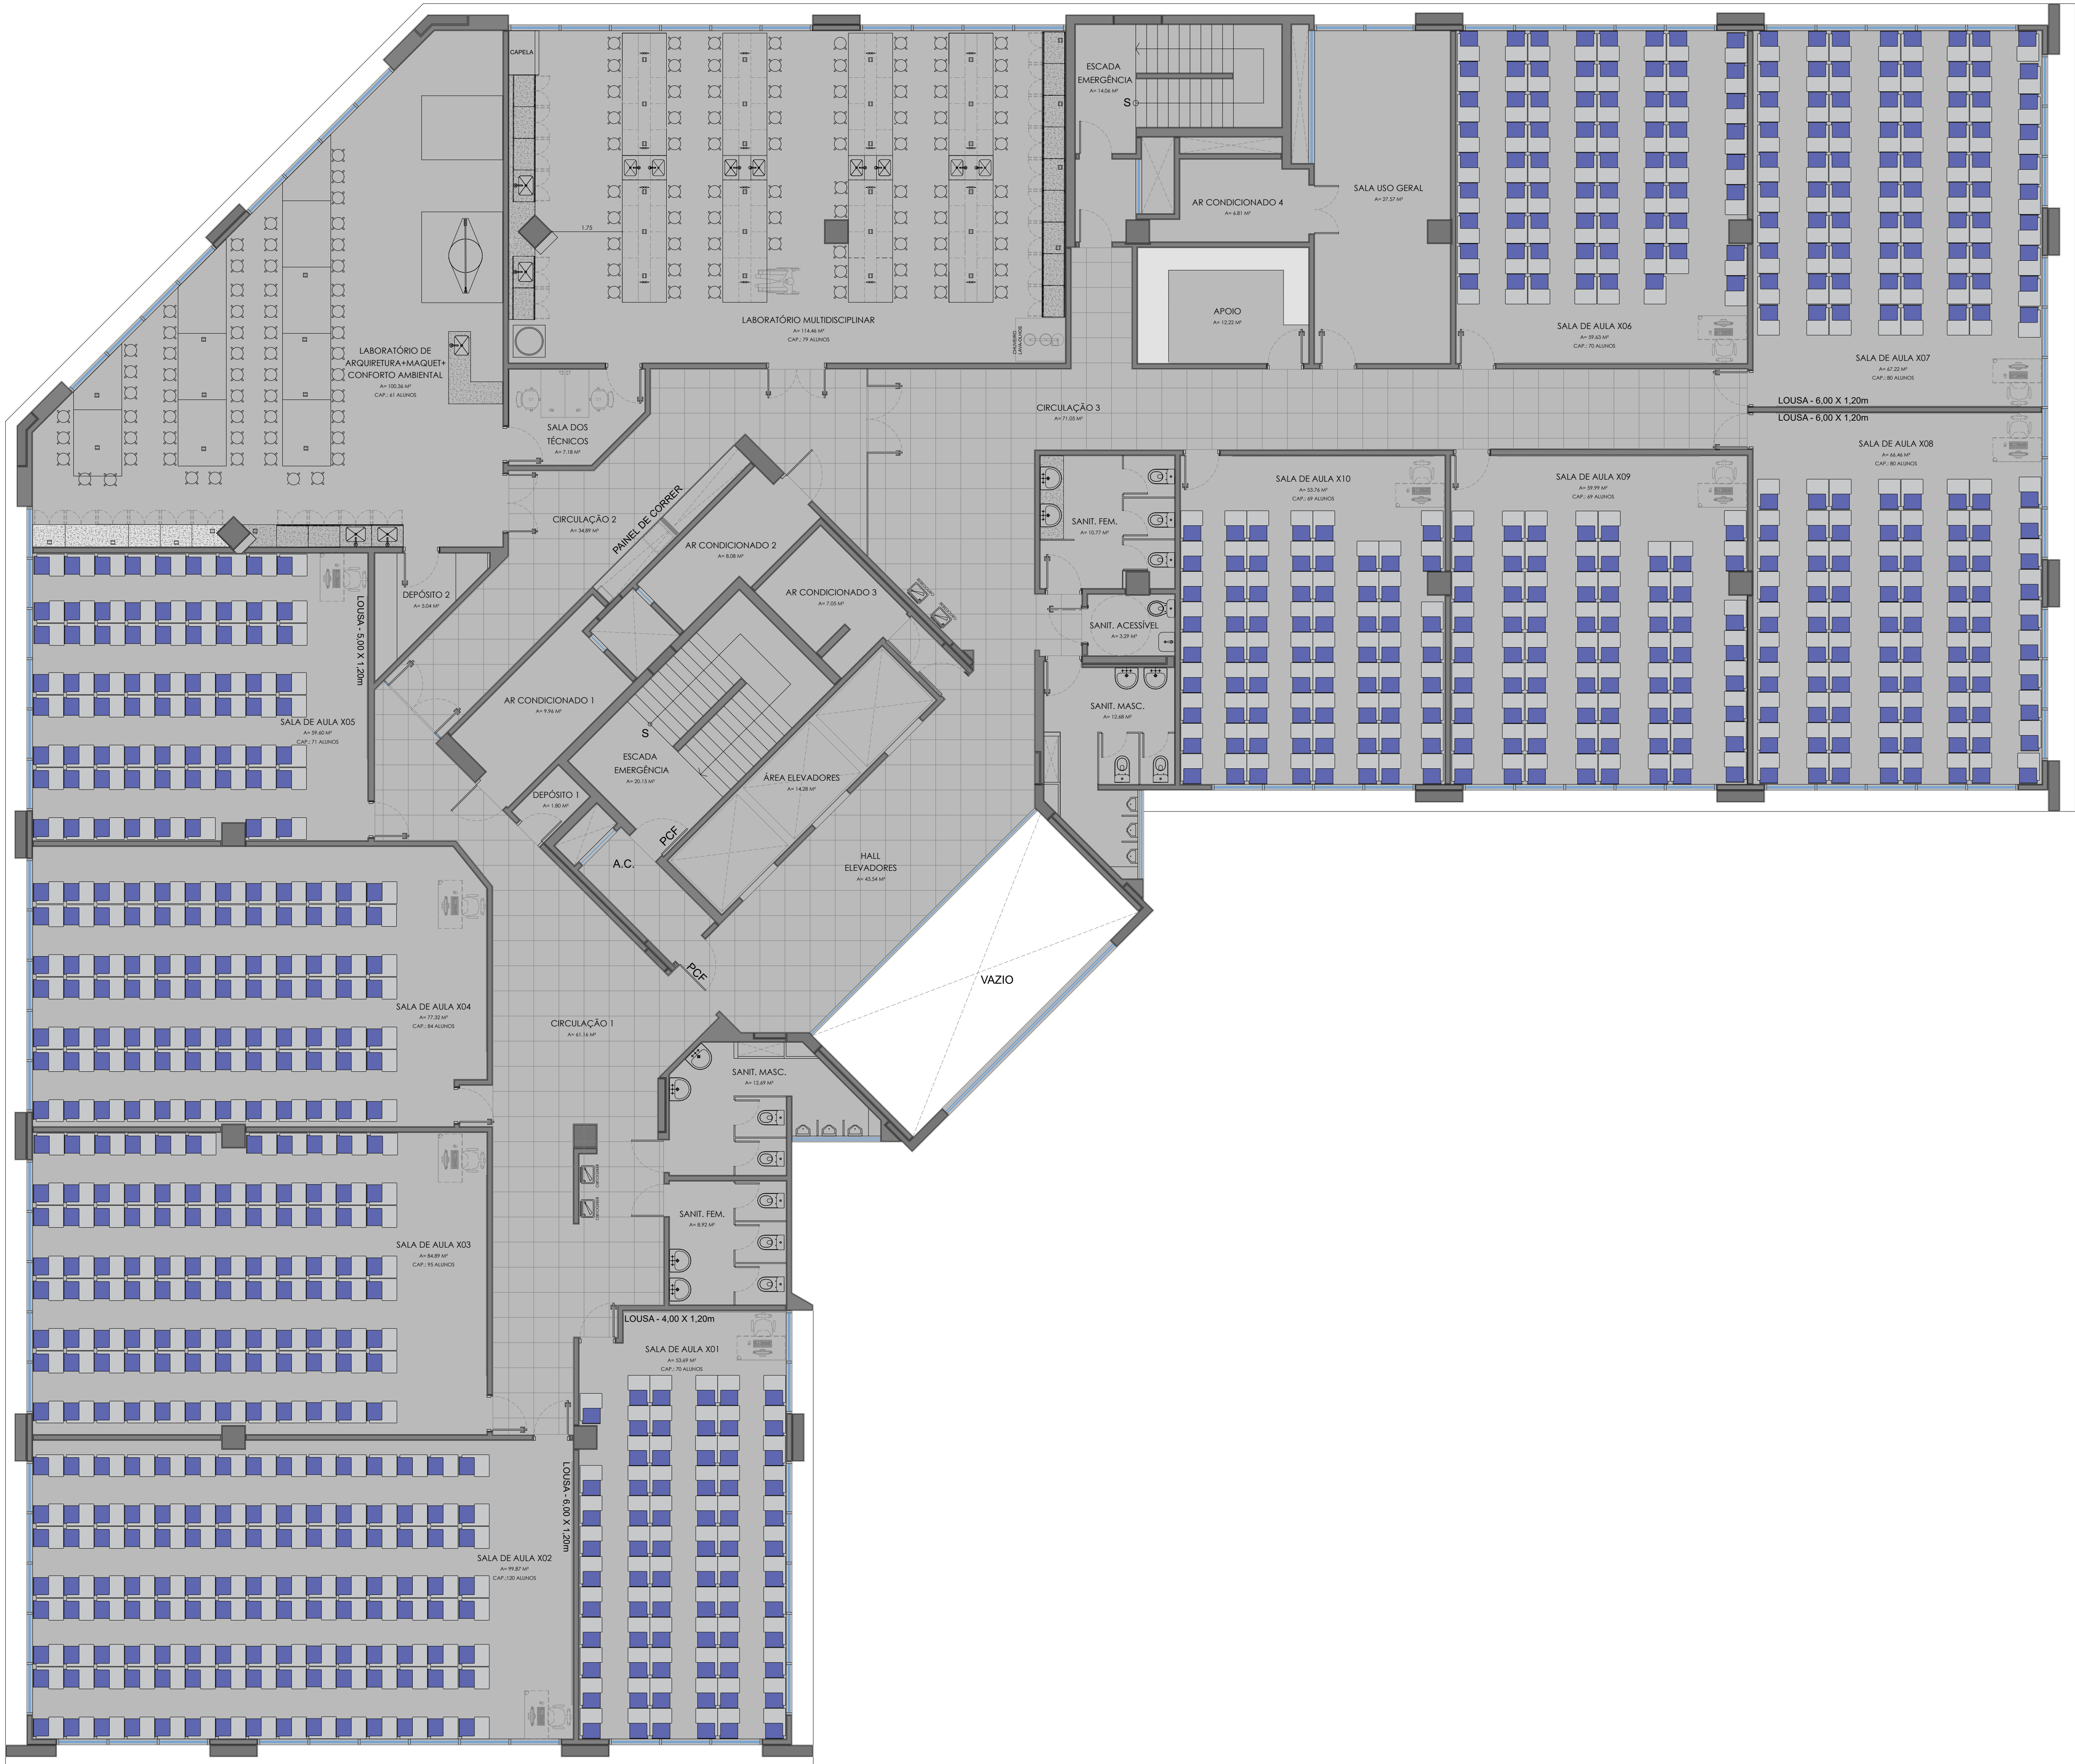

PLANTA BAIXA - BLOCO ÚNICO - 2º PAVIMENTO  
UNICSUL - CAMPUS SANTO AMARO  
ESC.: 1:75

ÁREA CONSTRUÍDA = A= 1403,10 M²

| OBS:   |                  |                |         |              | NOTAS   |  |
|---|
|   | REVISÃO - DATA   | DESCRIÇÃO      | PROJETO | VER./ APROV. | <div>1. TODAS AS COTAS ESTÃO EM METROS.</div> <div>2. CONFERIR MEDIDAS EM OBRA.</div> <div>3. AS COTAS REFEREM-SE ÀS MEDIDAS ACABADAS, SALVO QUANDO INDICADO O CONTRÁRIO.</div> <div>4. DEVERÃO SER SEGUIDAS AS NORMAS DA ABNT E CONCESSIONÁRIA REFERENTES ÀS INSTALAÇÕES ELÉTRICAS DE BAIXA TENSÃO.</div> <div>5. ONDE HOUVER NECESSIDADE, RECOMPOR ALVENARIA, PISO E FORRO, PARA PASSAGEM E RETIRADA DE INSTALAÇÕES DE INFRAESTRUTURA.</div> <div>6. INFORMAÇÕES SUJEITAS A REVISÕES E ALTERAÇÕES</div> <div>DEVERÃO SER OBSERVADAS AS BOAS PRÁTICAS E TÉCNICAS DA CONSTRUÇÃO CIVIL EM RELAÇÃO ÀS NORMAS, ESTÉTICA, HIGIENE, SEGURANÇA E ACABAMENTO, COM INTEGRAL RESPONSABILIDADE NOS TERMOS DO CÓDIGO CIVIL BRASILEIRO.</div> <div>A OBRA DEVERÁ SER ENTREGUE LIMPA E COM TODOS OS SERVIÇOS E INSTALAÇÕES EM PERFEITAS CONDIÇÕES DE FUNCIONAMENTO.</div> <div>O PISO VINÍLICO DEVERÁ SER ASSENTADO SOBRE CONTRAPISO COM ACABAMENTO EM ARGAMASSA AUTONIVELANTE.</div> <div>PORTAS DOS SANITÁRIOS EXISTENTES (MASCULINO, FEMININO) DEVERÃO SER REVISADAS E, SE NECESSÁRIO, SUBSTITUÍDAS.</div> <div>PROJETO E PLANTILHA FAZEM PARTE DE UM PACOTE ÚNICO DE INFORMAÇÕES. CASO NÃO CONTE ALGUM ITEM EM PLANTILHA ORÇAMENTÁRIA, RECARAR NOS ITENS ANEXOS DE PLANTILHA.</div> |  |
|   | R00 - 02/07/2024 | EMIÇÃO INICIAL | ROSE    | JULIANA      |   |  |
|   |                  |                |         |              |   |  |
| QUALQUER SERVIÇO OU MATERIAL OMISSO, NÃO JUSTIFICARÁ A NÃO EXECUÇÃO, FORNECIMENTO DE MATERIAL E/OU SERVIÇO QUE IMPLIQUE NA CONCLUSÃO, SEGUNDO OS PRECEITOS DE BOA TÉCNICA. EM CASO DE DÚVIDA, ENTRAR EM CONTATO COM O DPTO. DE PROJETOS E OBRAS. |                  |                |         |              |   |  |

AUTOR DO PROJETO:  
CALLE  
EMPRESA:  
ARTE

DATA: \_\_/\_\_/\_\_

RESP. TÉCNICO:  
CALLE  
EMPRESA:  
ARTE

DATA: \_\_/\_\_/\_\_

ARQ:  
GRUPO CRUZEIRO DO SUL EDUCACIONAL

DATA: \_\_/\_\_/\_\_


PROJETO:  
AS BUILT  
ESTUDO INICIAL  
PLANTA BAIXA - 2º PAV.

UNICSUL - SANTO AMARO  
SÃO PAULO - SP - 04755-100  
RUE: 1.75  
LIBERADO PARA: [X] APROVAÇÃO [X] ORÇAMENTO [X] EXECUÇÃO

FL: 04/09

CRUZEIRO DO SUL EDUCACIONAL - Rua Cesário Galem, 448/473 - Bloco Alfa - Itaquape, São Paulo - SP 03070-000



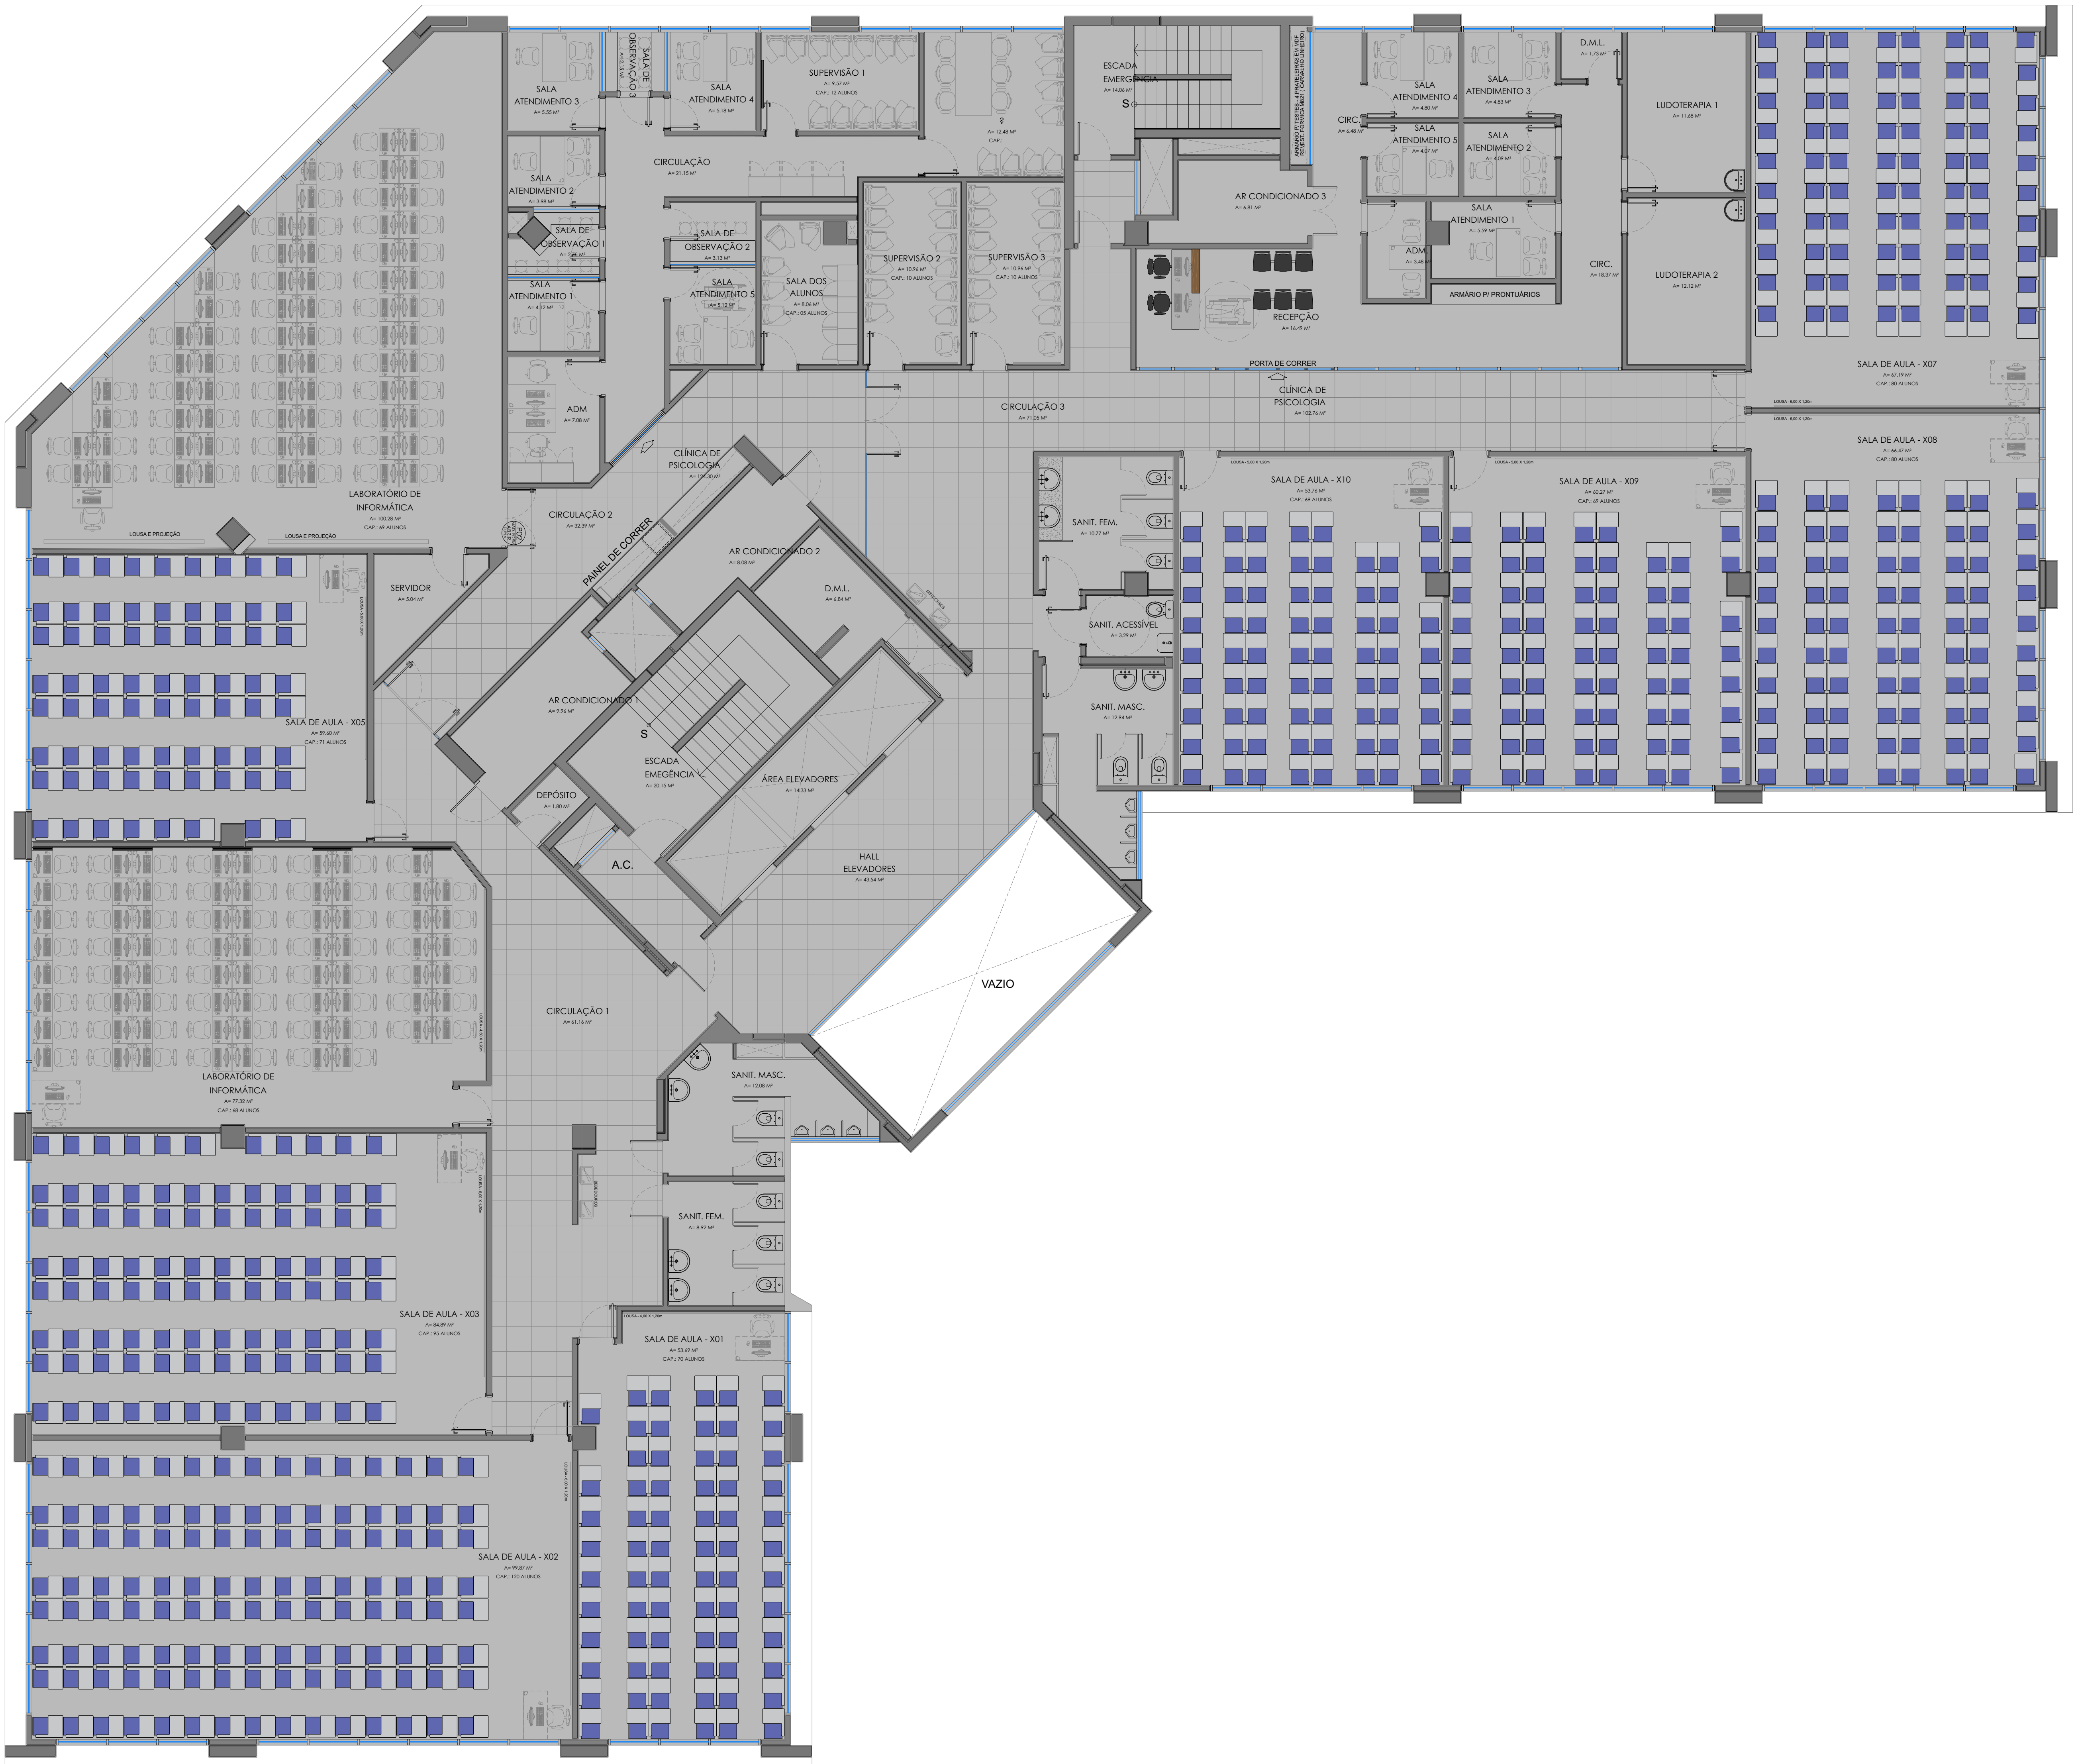


PLANTA BAIXA - BLOCO ÚNICO - 4º PAVIMENTO  
ESC. 1:75

ÁREA CONSTRUÍDA = A= 1403,10 M²

| NOTAS   |  



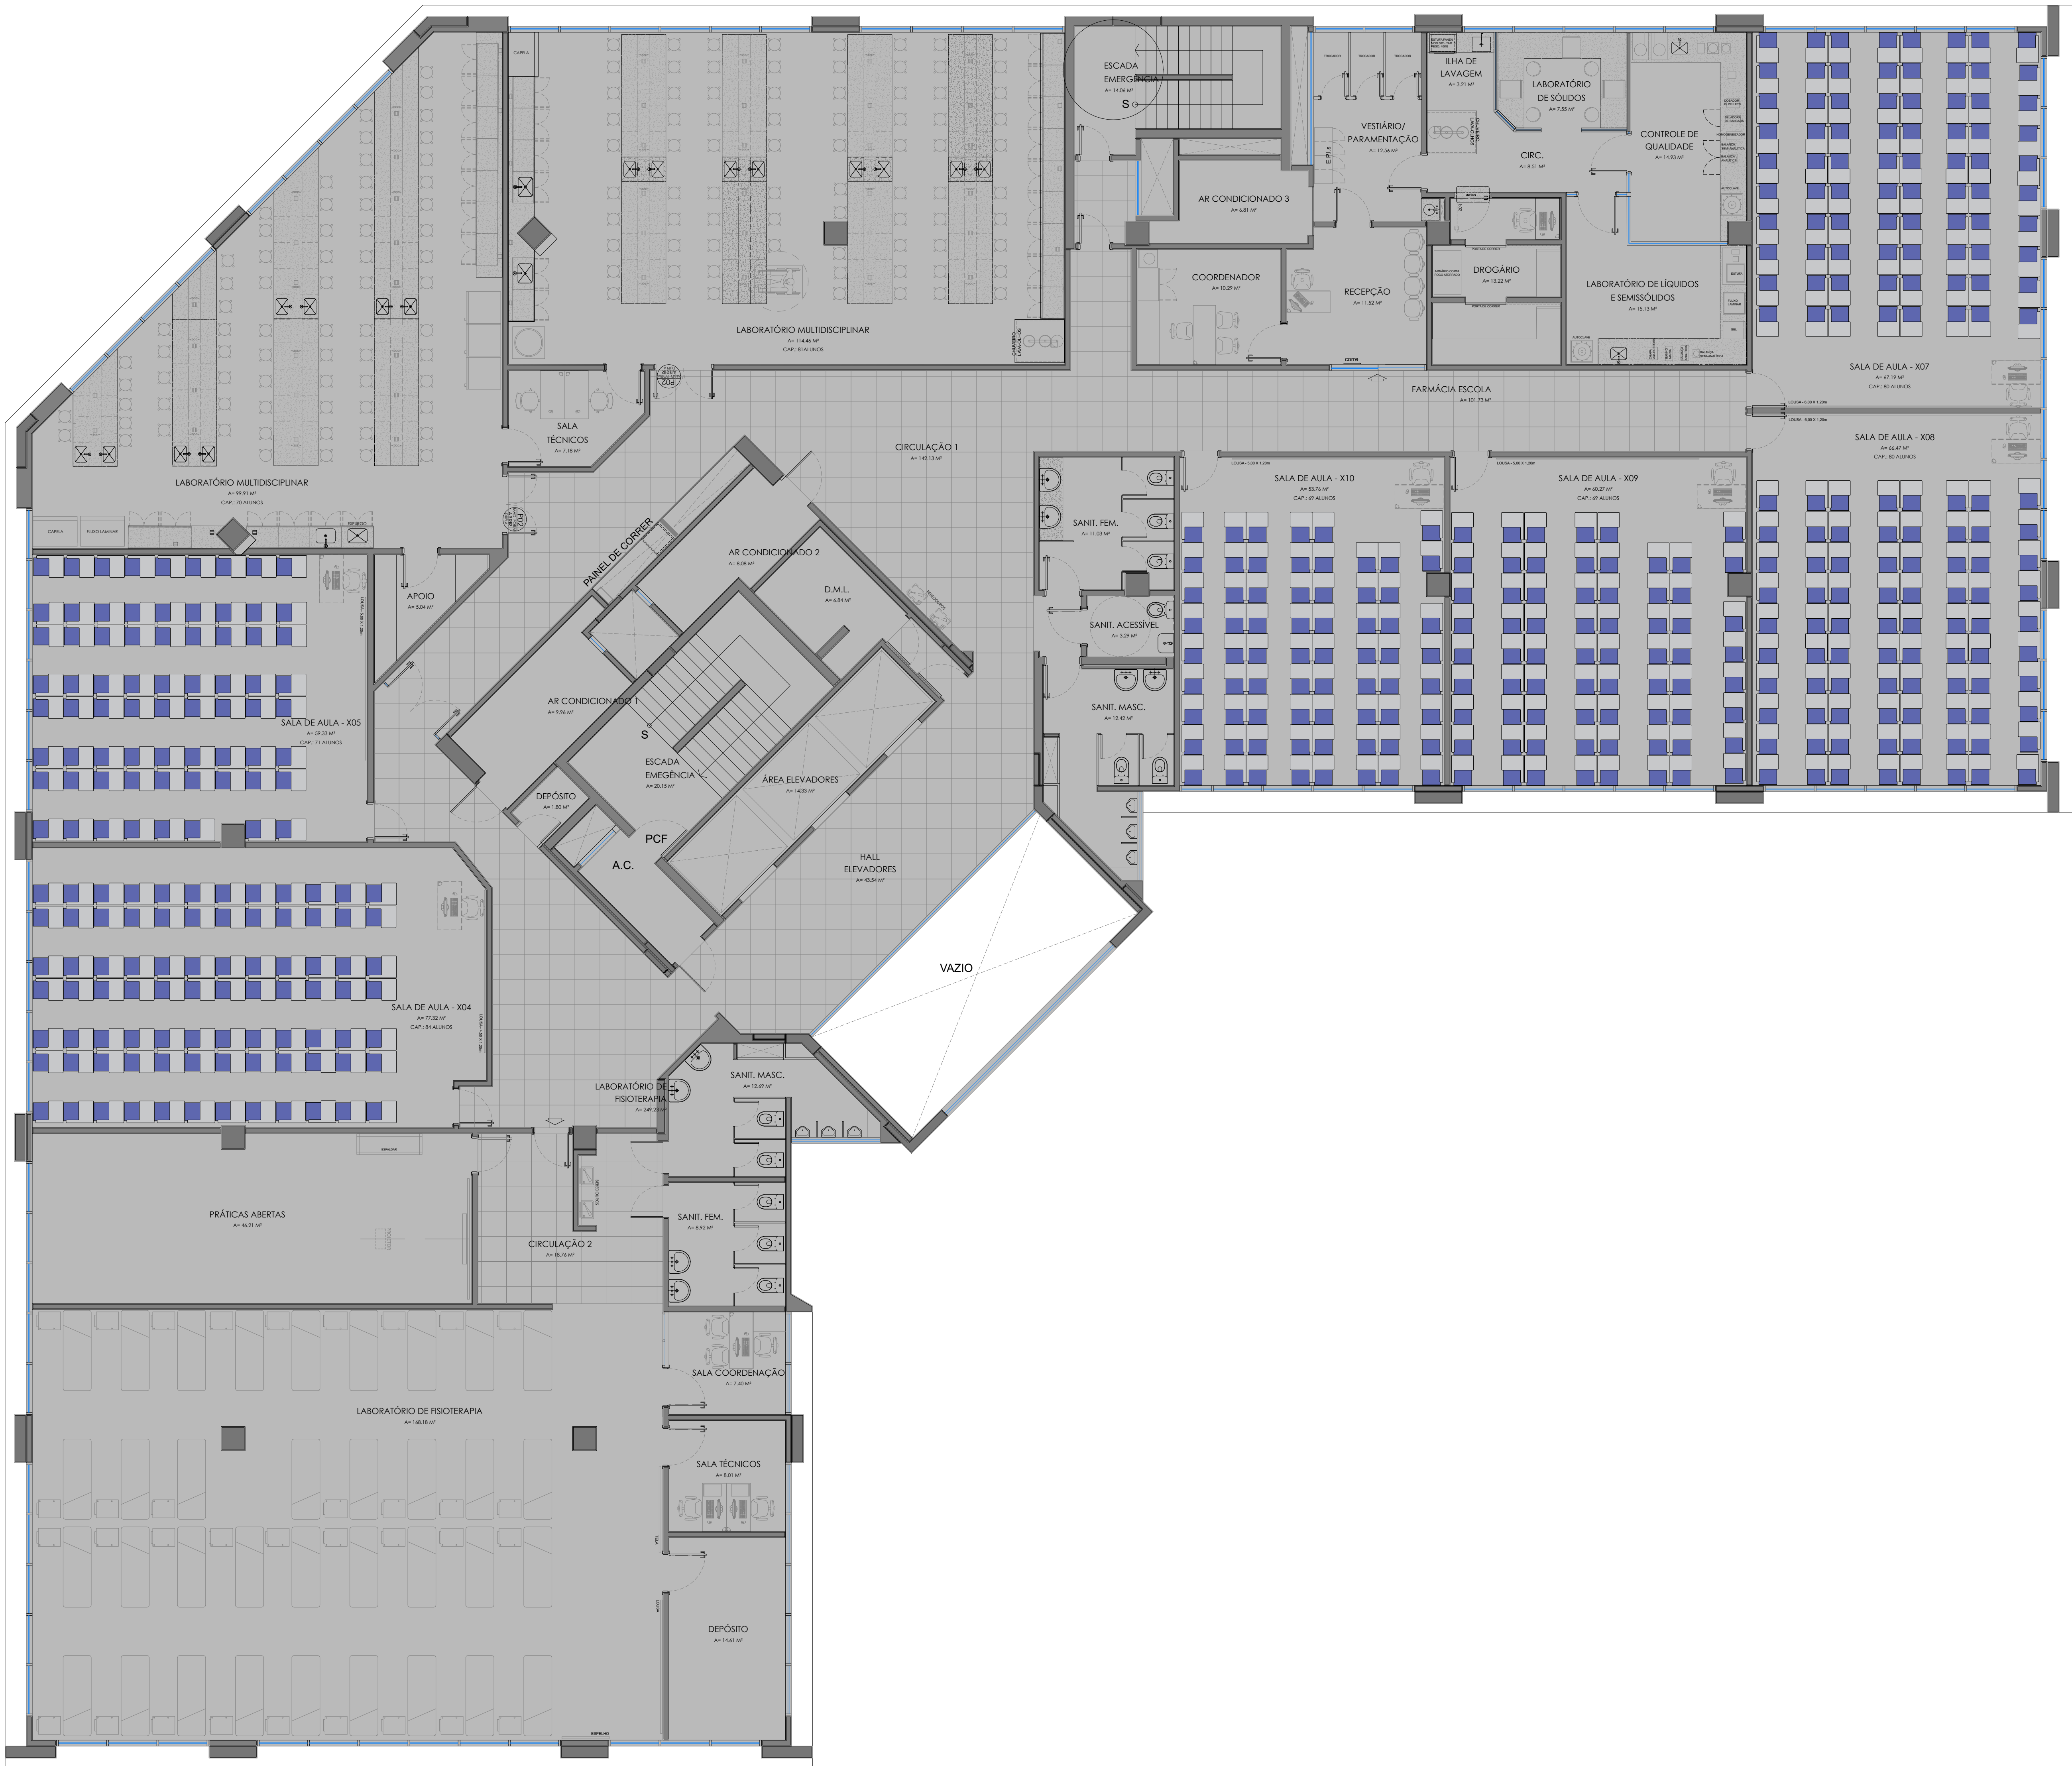

PLANTA BAIXA - BLOCO ÚNICO - 5º PAVIMENTO  
UNICSUL - CAMPUS SANTO AMARO  
ESC.: 1/75

ÁREA CONSTRUÍDA = A= 1403,10 M²

| OBS: |  |  |  |  | REVISÃO - DATA   |                 | DESCRIÇÃO | PROJETO | VER./ APROV. | NOTAS   |  |
|------|--|--|--|--|------------------|-----------------|-----------|---------|--------------|---|--|
|      |  |  |  |  | R00 - 10/07/2024 | EMISSÃO INICIAL |           | ROSE    | JULIANA      | 1. TODAS AS COTAS ESTÃO EM METROS.<br>2. CONFERIR MEDIDAS EM OBRA.<br>3. AS COTAS REFEREM-SE ÀS MEDIDAS ACABADAS, SALVO QUANDO INDICADO O CONTRÁRIO;<br>4. DEVERÃO SER SEGUIDAS AS NORMAS DA ABNT E CONCESSIONÁRIA REFERENTES ÀS INSTALAÇÕES ELÉTRICAS DE BAIXA TENSÃO;<br>5. ONDE HOUVER NECESSIDADE, RECOMPOR ALVENARIA, PISO E FORRO, PARA PASSAGEM E RETIRADA DE INSTALAÇÕES DE INFRAESTRUTURA;<br>6. INFORMAÇÕES SUJEITAS A REVISÕES E ALTERAÇÕES                                                                                              |  |
|      |  |  |  |  |                  |                 |           |         |              | QUALQUER SERVIÇO OU MATERIAL OMISSO, NÃO JUSTIFICARÁ A NÃO EXECUÇÃO, FORNECIMENTO DE MATERIAL E/OU SERVIÇO QUE IMPLIQUE NA CONCLUSÃO, SEGUNDO OS PRECITOS DE BOA TÉCNICA<br>EM CASO DE DÚVIDA, ENTRAR EM CONTATO COM O DPTO. DE PROJETOS E OBRAS.   |  |
|      |  |  |  |  |                  |                 |           |         |              | DEVERÃO SER OBSERVADAS AS BOAS PRÁTICAS E TÉCNICAS DA CONSTRUÇÃO CIVIL EM RELAÇÃO ÀS NORMAS, ESTÉTICA, HIGIENE, SEGURANÇA E ACABAMENTO, COM INTEGRAL RESPONSABILIDADE NOS TERMOS DO CÓDIGO CIVIL BRASILEIRO.<br>A OBRA DEVERÁ SER ENTREGUE LIMPA E COM TODOS OS SERVIÇOS E INSTALAÇÕES EM PERFEITAS CONDIÇÕES DE FUNCIONAMENTO.<br>O PISO VINÍLICO DEVERÁ SER ASSENTADO SOBRE CONTRAPISO COM ACABAMENTO EM ARGAMASSA AUTONIVELANTE.<br>PORTAS DOS SANITÁRIOS EXISTENTES (MASCULINO, FEMININO) DEVERÃO SER REVISADAS E, SE NECESSÁRIO, SUBSTITUÍDAS. |  |
|      |  |  |  |  |                  |                 |           |         |              | PROJETO E PLANTAS FAZEM PARTE DE UM PACOTE ÚNICO DE INFORMAÇÕES. CASO NÃO CONTE ALGUM ITEM EM PLANTAS ORÇAMENTÁRIAS, RECARAR NOS ITENS ANEXOS DE PLANTAS.   |  |

AUTOR DO PROJETO:  
CALLE  
EMPRESA:  
DATA: \_\_\_\_/\_\_\_\_/\_\_\_\_

RESP. TÉCNICO:  
CALLE  
EMPRESA:  
DATA: \_\_\_\_/\_\_\_\_/\_\_\_\_

ARGO:  
GRUPO CRUZEIRO DO SUL EDUCACIONAL  
DATA: \_\_\_\_/\_\_\_\_/\_\_\_\_

PROJETO:  
UNICSUL - SANTO AMARO  
PLANTA BAIXA - 5º PAV.  
REVISÃO: 1/75  
LIBERADO PARA: [X] APROVAÇÃO [X] ORÇAMENTO [X] EXECUÇÃO

FL: 07/09

UNICSUL - SANTO AMARO  
RUA DAS NAÇÕES UNIDAS, 18005 - SANTO AMARO  
SÃO PAULO - SP - 04755-100  
CRUZEIRO DO SUL EDUCACIONAL - Rua Cesário Galem, 448/473 - Bloco Alfa - Itaquape, São Paulo - SP 03070-000

